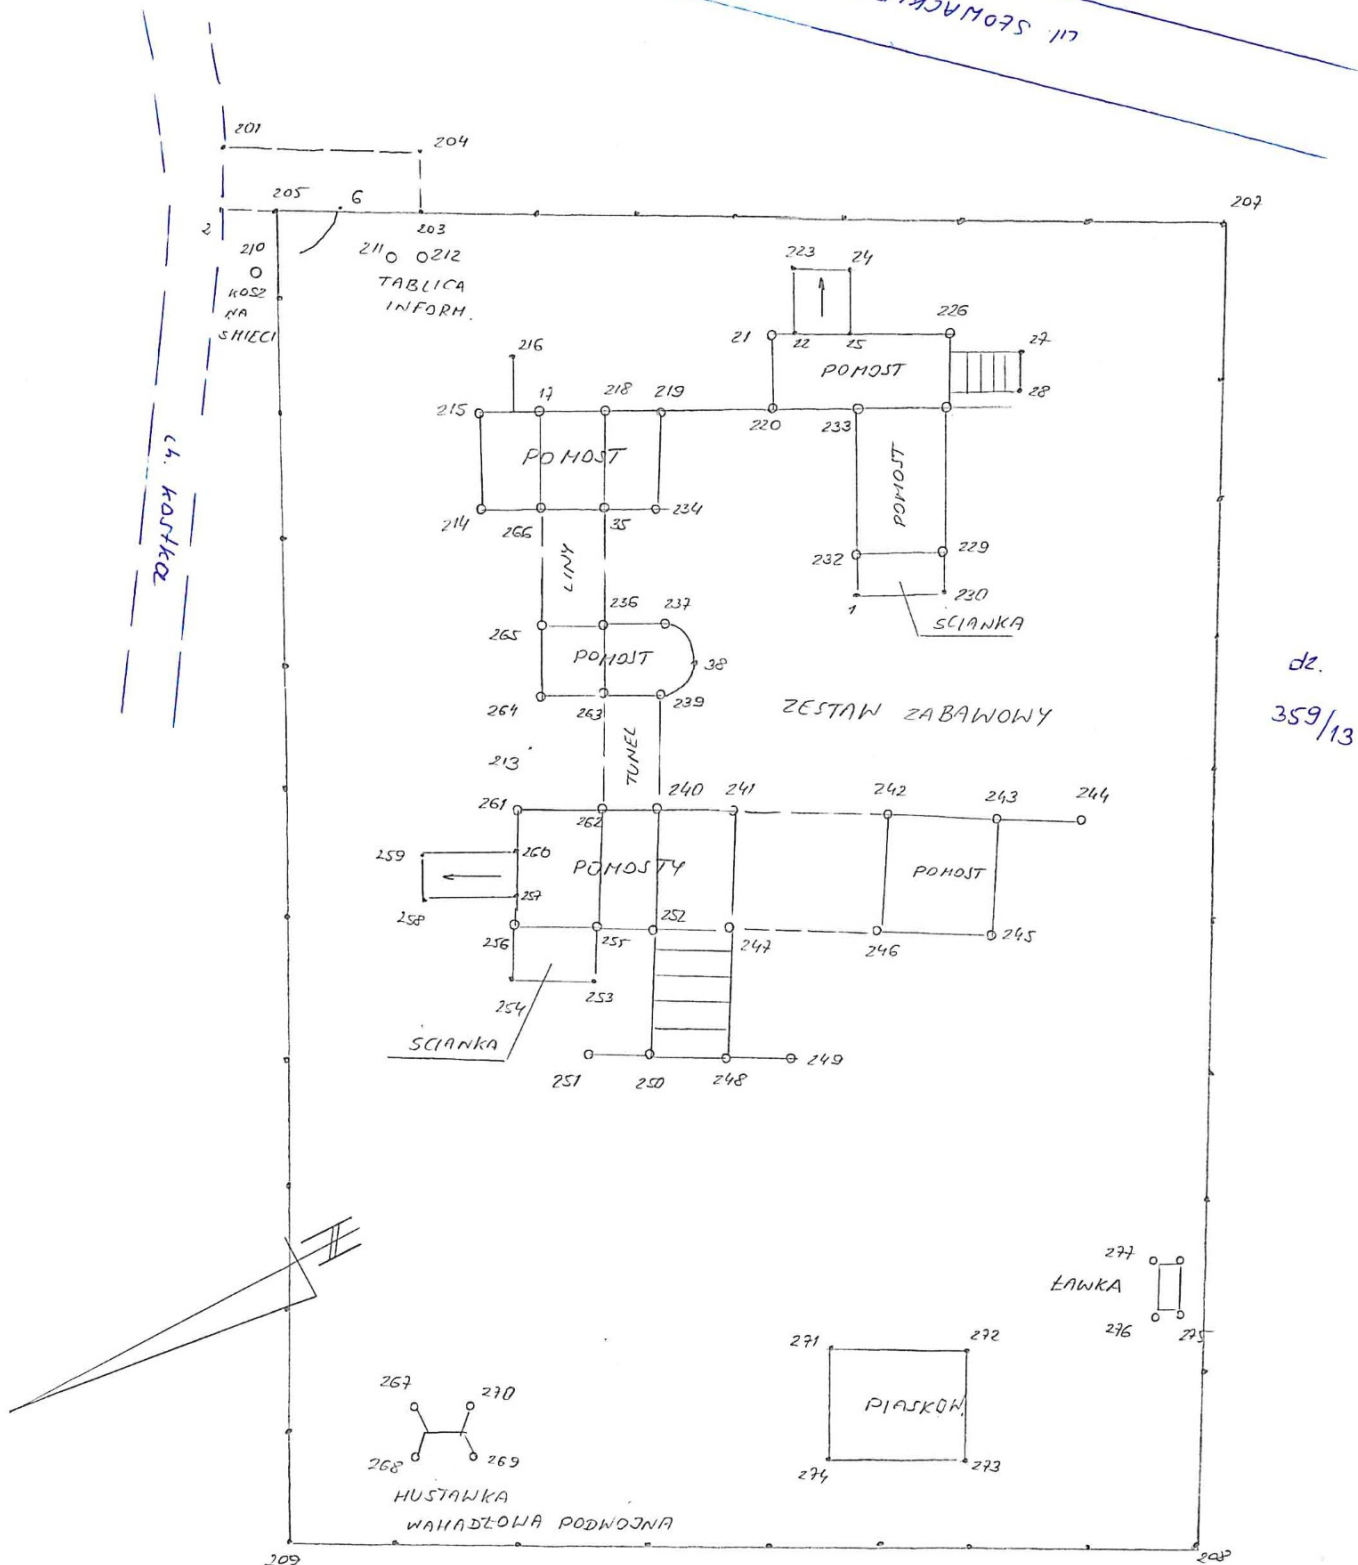


9. w. 1 0971XJVM075 117

dz.
359/13

Nazwa lub symbol obiektu: PLAC ZABAW - ZALEW - dz. 359/13				INWENTARYZ.
				Rodzaj pracy: POWYKONAWCZA
Pomierzył:	06.12. 2017r.	GEODETA Ryszard Imiola Nr upraw 8825	Woj. łódzkie	PRZEDSIĘBIORSTWO USŁUG GEODEZYJNYCH GEODETA Ryszard Imiola ul. Kościuszki 1, pok. 4 96 - 200 Rawa Mazowiecka tel. (46) 814 25 92
			Powiat rawski	
			Miasto: RAWA MAZ	
			Gmina:	L. ks. rob. 3
Identyfikator zgłoszenia	GG.II.6640.1644.2017		Obręb: B	Pierworys nr

WYCINEK MAPY ZASADNICZEJ

SKALA 1:150

państwowy układ współrzędnych 2000

poziom odniesienia Kronsztadt 60

województwo łódzkie

powiat rawski

101301_1 Miasto Rawa Mazowiecka

obręb 0008 ul. Słowackiego

działka: 359/13

GG.II.6640.1644.2017

Plac zabaw na terenie OSiR

w Rawie Mazowieckiej

Przedsiębiorstwo Usług Geodezyjnych

Geodeta Ryszard Imiola

96-200 Rawa Mazowiecka

ul. Kościuszki1; pok. 4

tel./fax 46 814-25-92, kom. 609 665 579

e-mail: geodezjarawa@wp.pl

GEODETA

Ryszard Imiola

Uprawnienia nr 8825

Rawa Mazowiecka dn. 06.12.2017r.

